



DÉL KELETI HOMLOKZAT 1:100

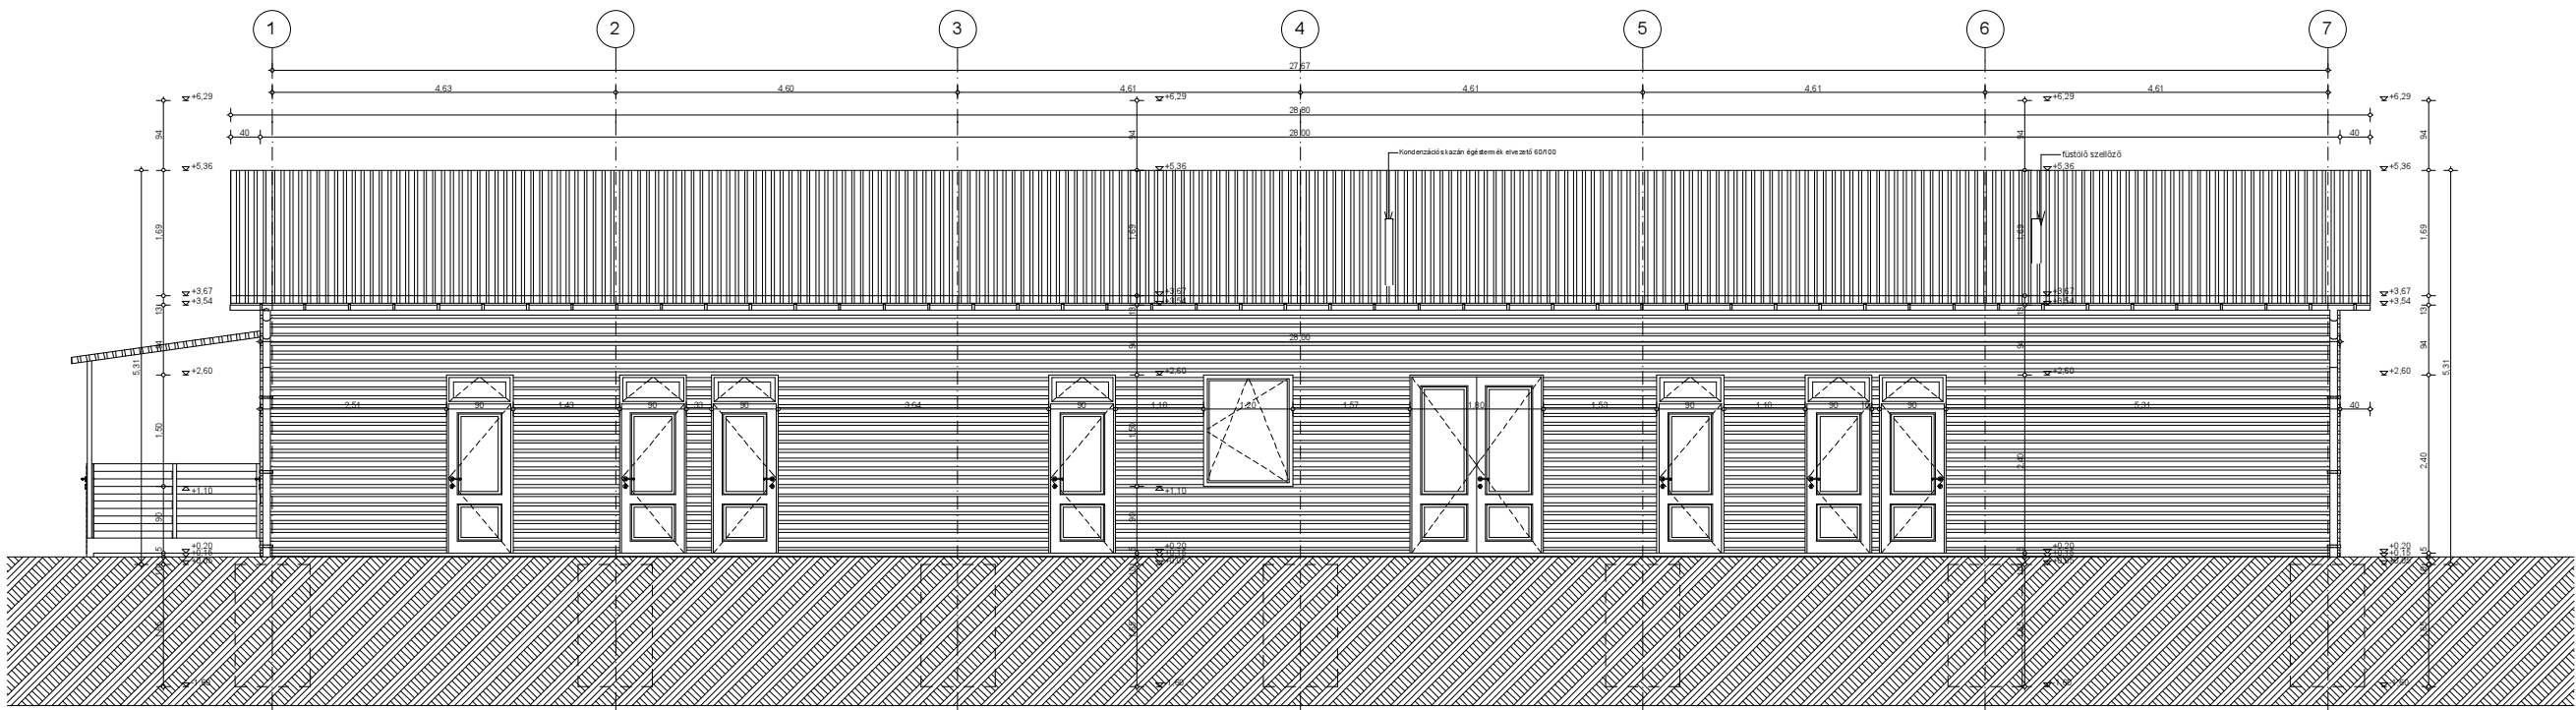

DÉL NYUGATI HOMLOKZAT 1:100

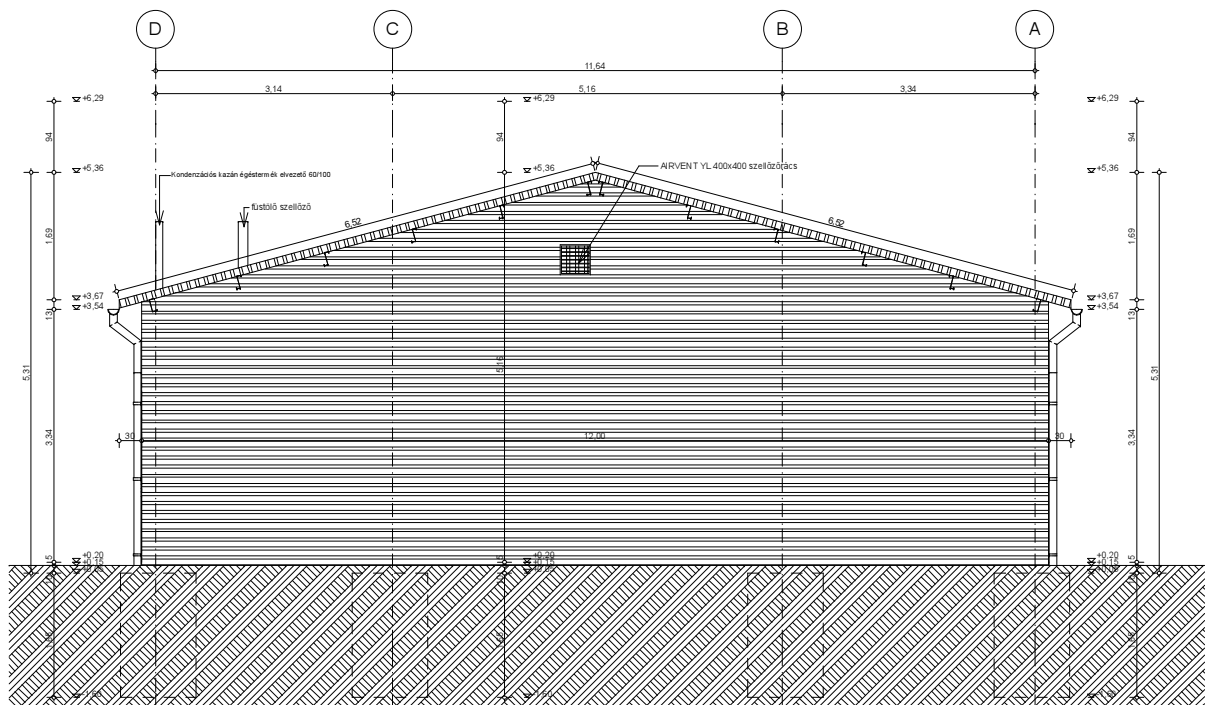

DOROG-MŰHELY KFT.

4087 HAJDÚDOROG, SIMA U. 7.
TEL.: 06-20-9-704-322
e-mail: dorogmuhely@gmail.com

TERVEZŐ:

Vágner Attila
építésmérnök
É 15-0354

M 1:100

É-3.

DÁTUM: 2018.09.24.

MEGBÍZÓ: Hajdúhadház Városi Önkormányzat 4242 Hajdúhadház, Bocskai tér 1.
ÉPÍTÉS HELYE: 4242 Hajdúhadház Dr. Földi János utca 13914/85.
Kiskapacitású vágóhíd megvalósulási terve

MEGVALÓSULÁSI TERV
HOMLOKZATOK